



AREA IMPIANTO IRRIGUO SANTERNO VIA PALAZZA RUSSI (RA)

AREE DOVE ESEGUITO IL RILEVATO

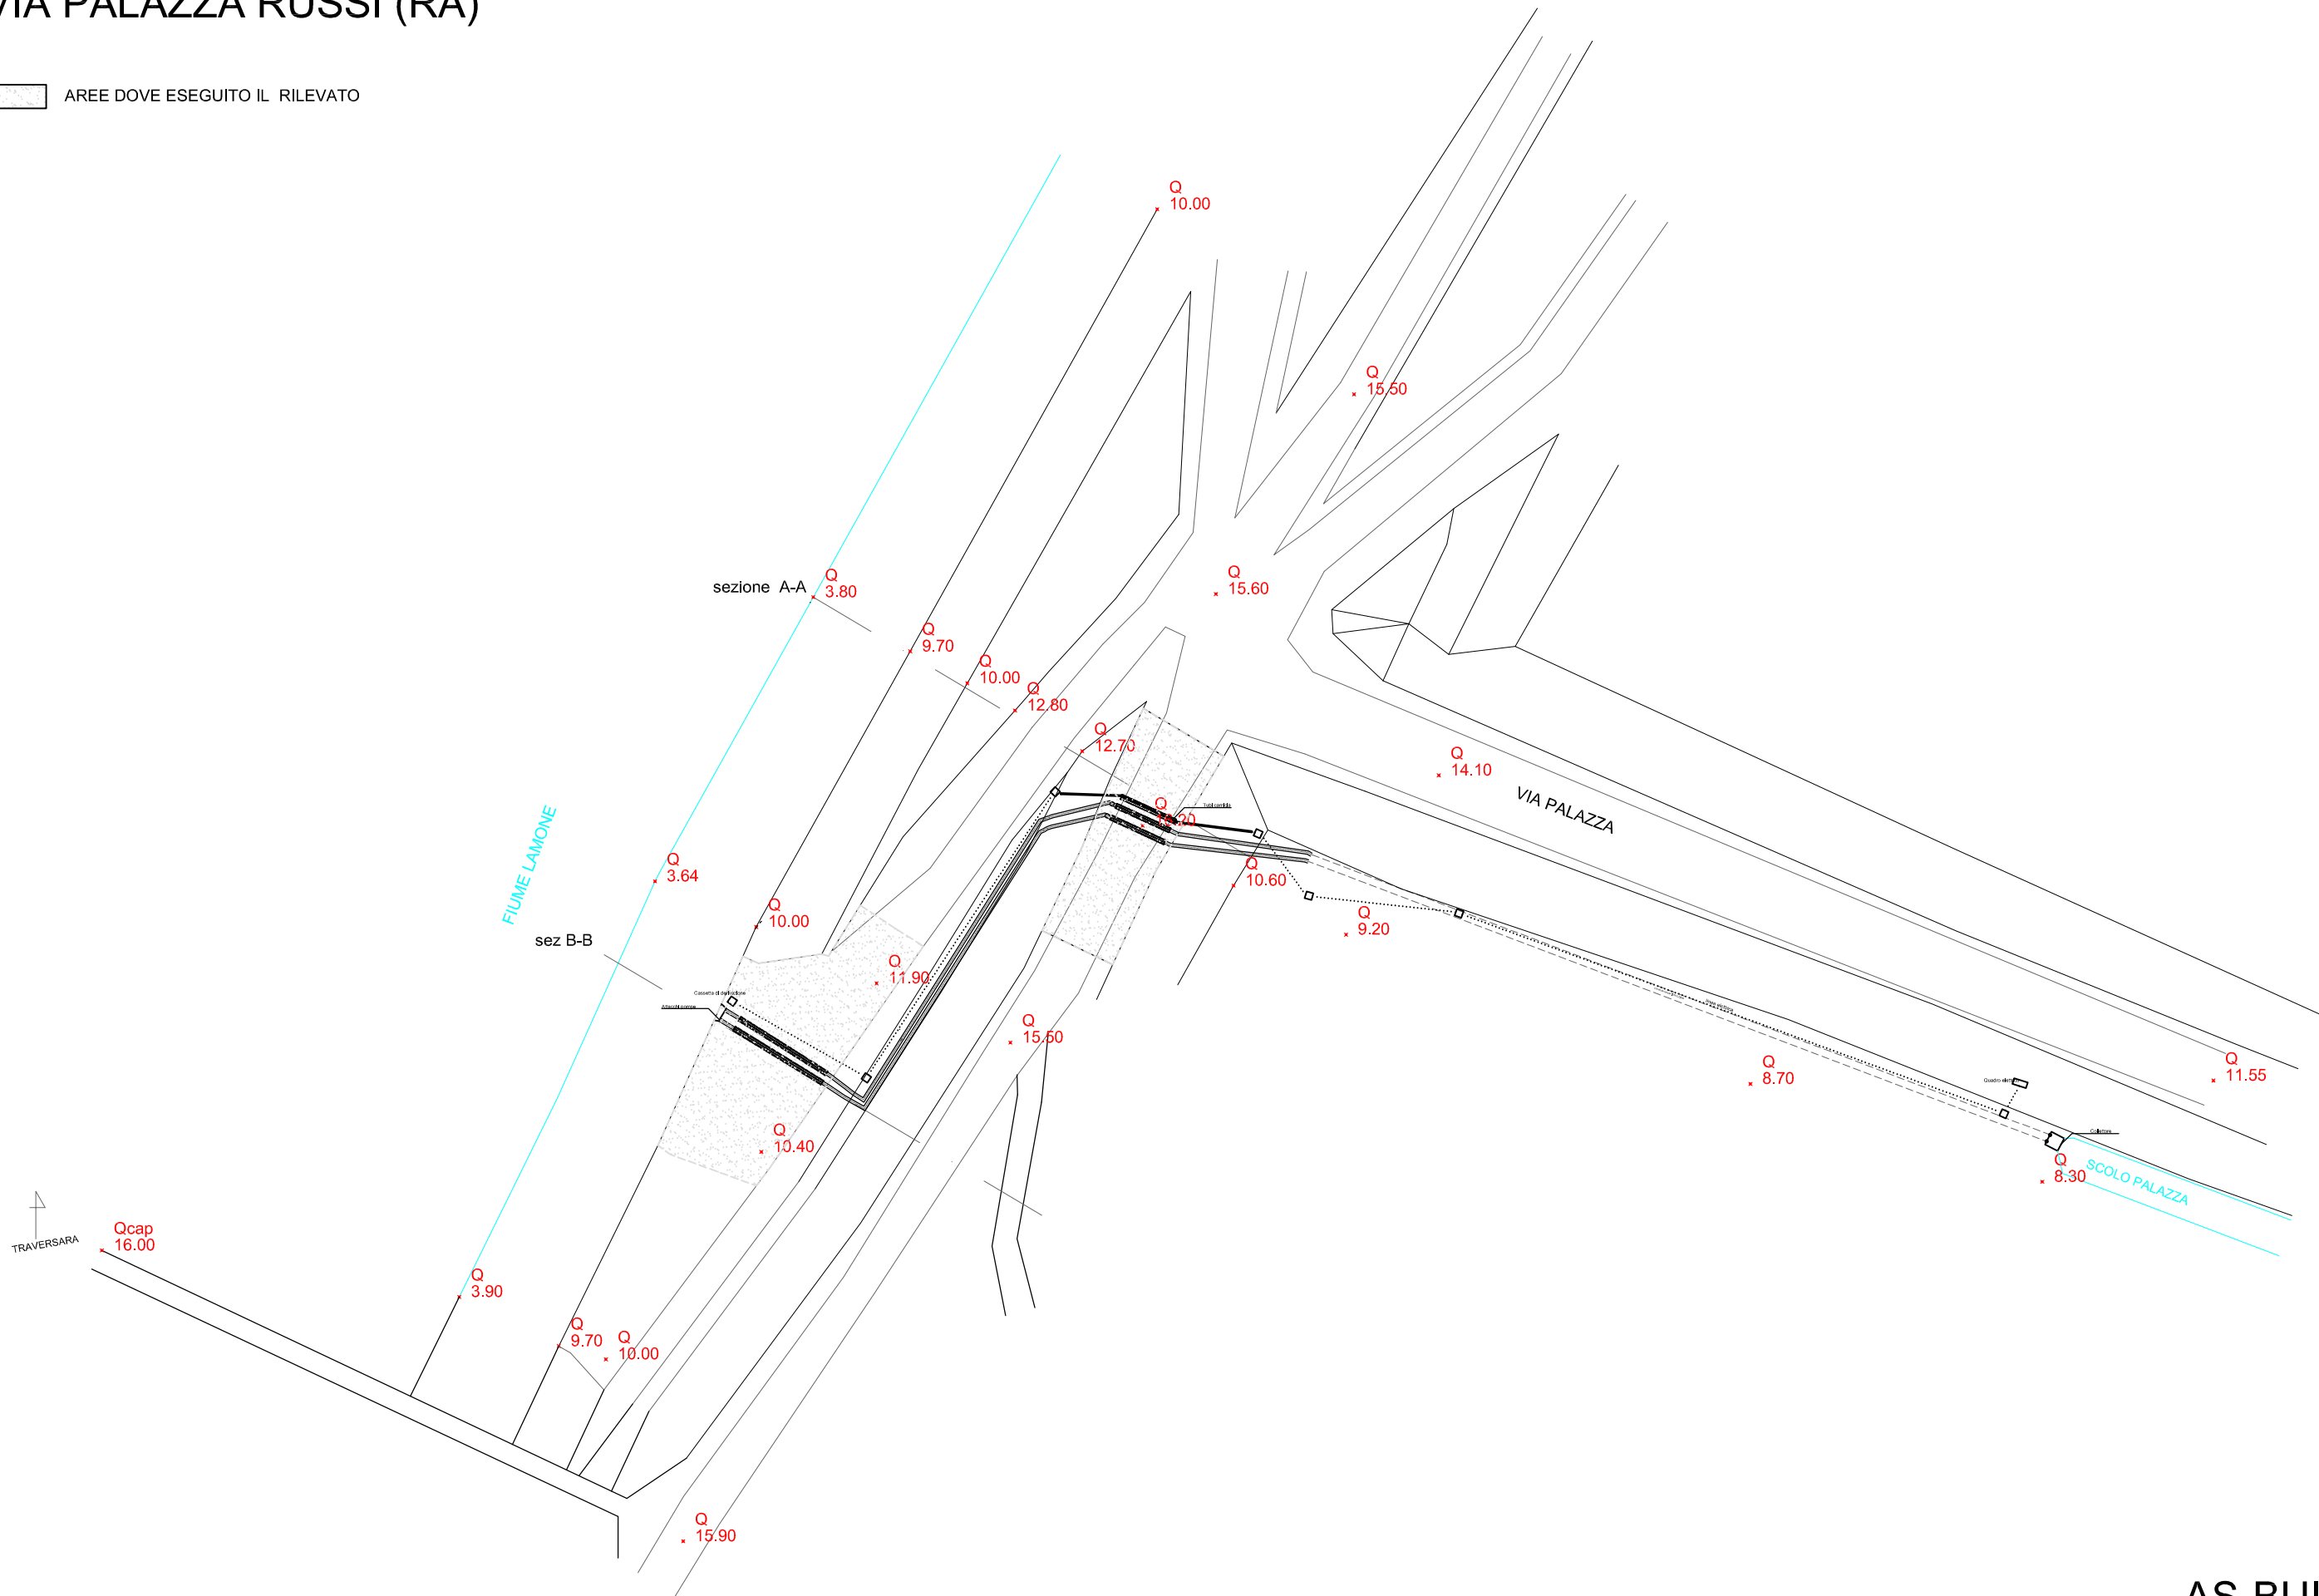

AS-BUILT

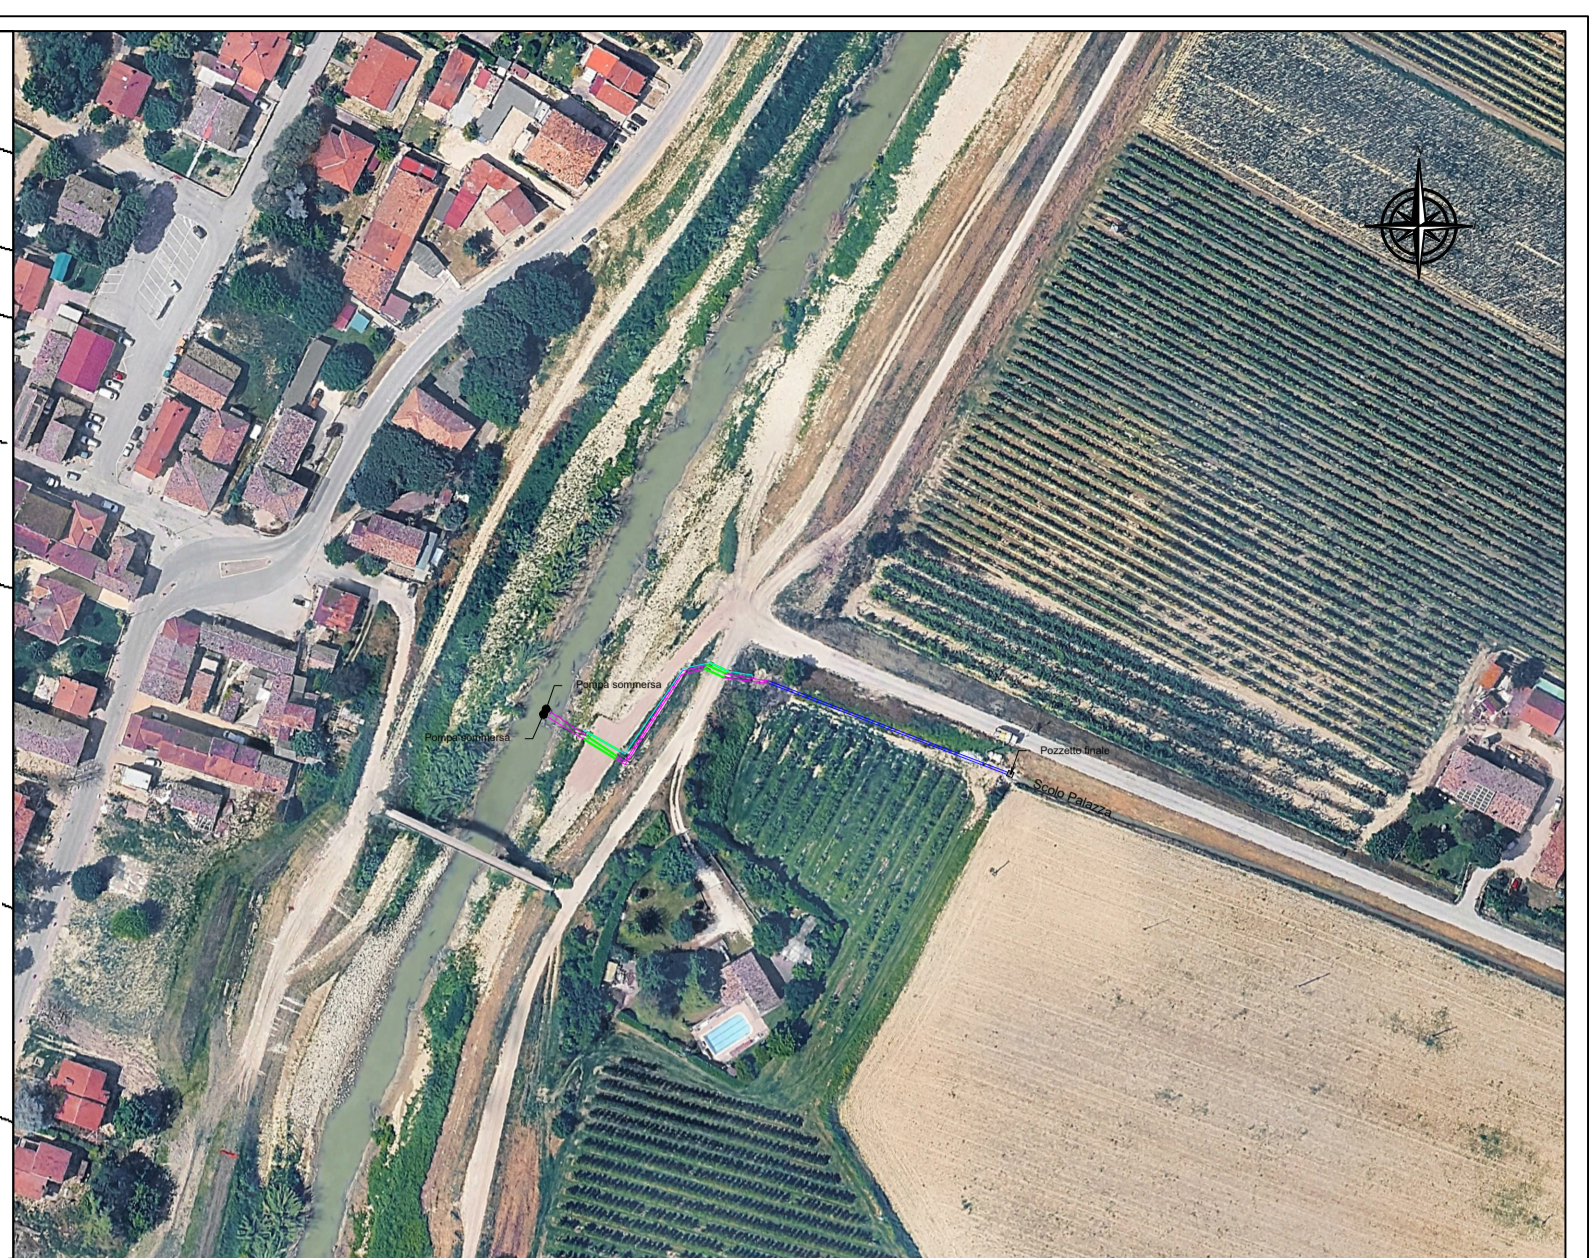

LEGENDA

	Tubazione di progetto
	Linea elettrica
	Tratto tumulato
	Tubazione interrata esistente



Viale V. Randi 90 - 48121 Ravenna - Tel 0544 1855100 Fax 0544 1855150 - www.libraravenna.it

SETTORE INGEGNERIA AMBIENTALE

COMMITTENTE
Consorzio di Bonifica della Romagna

GRUPPO DI PROGETTAZIONE
dott. Marco Pavan

OGGETTO
VALUTAZIONE DI ASSOGGETTABILITA' A VIA

PAVOLA
PLANIMETRIA GENERALE

4					SCALA	1:2000
3					COMMESSA	5664
2					FOGLIO	A1
1					ELABORATO	Foglio di
0	03/03/26	10-Allegato2-PlanimetriaProgetto	M. Pavan	M. Baldini	S. Francia	1 01 01
Rev.	Data	Descrizione	Disegnato	Controllato	Approvato	