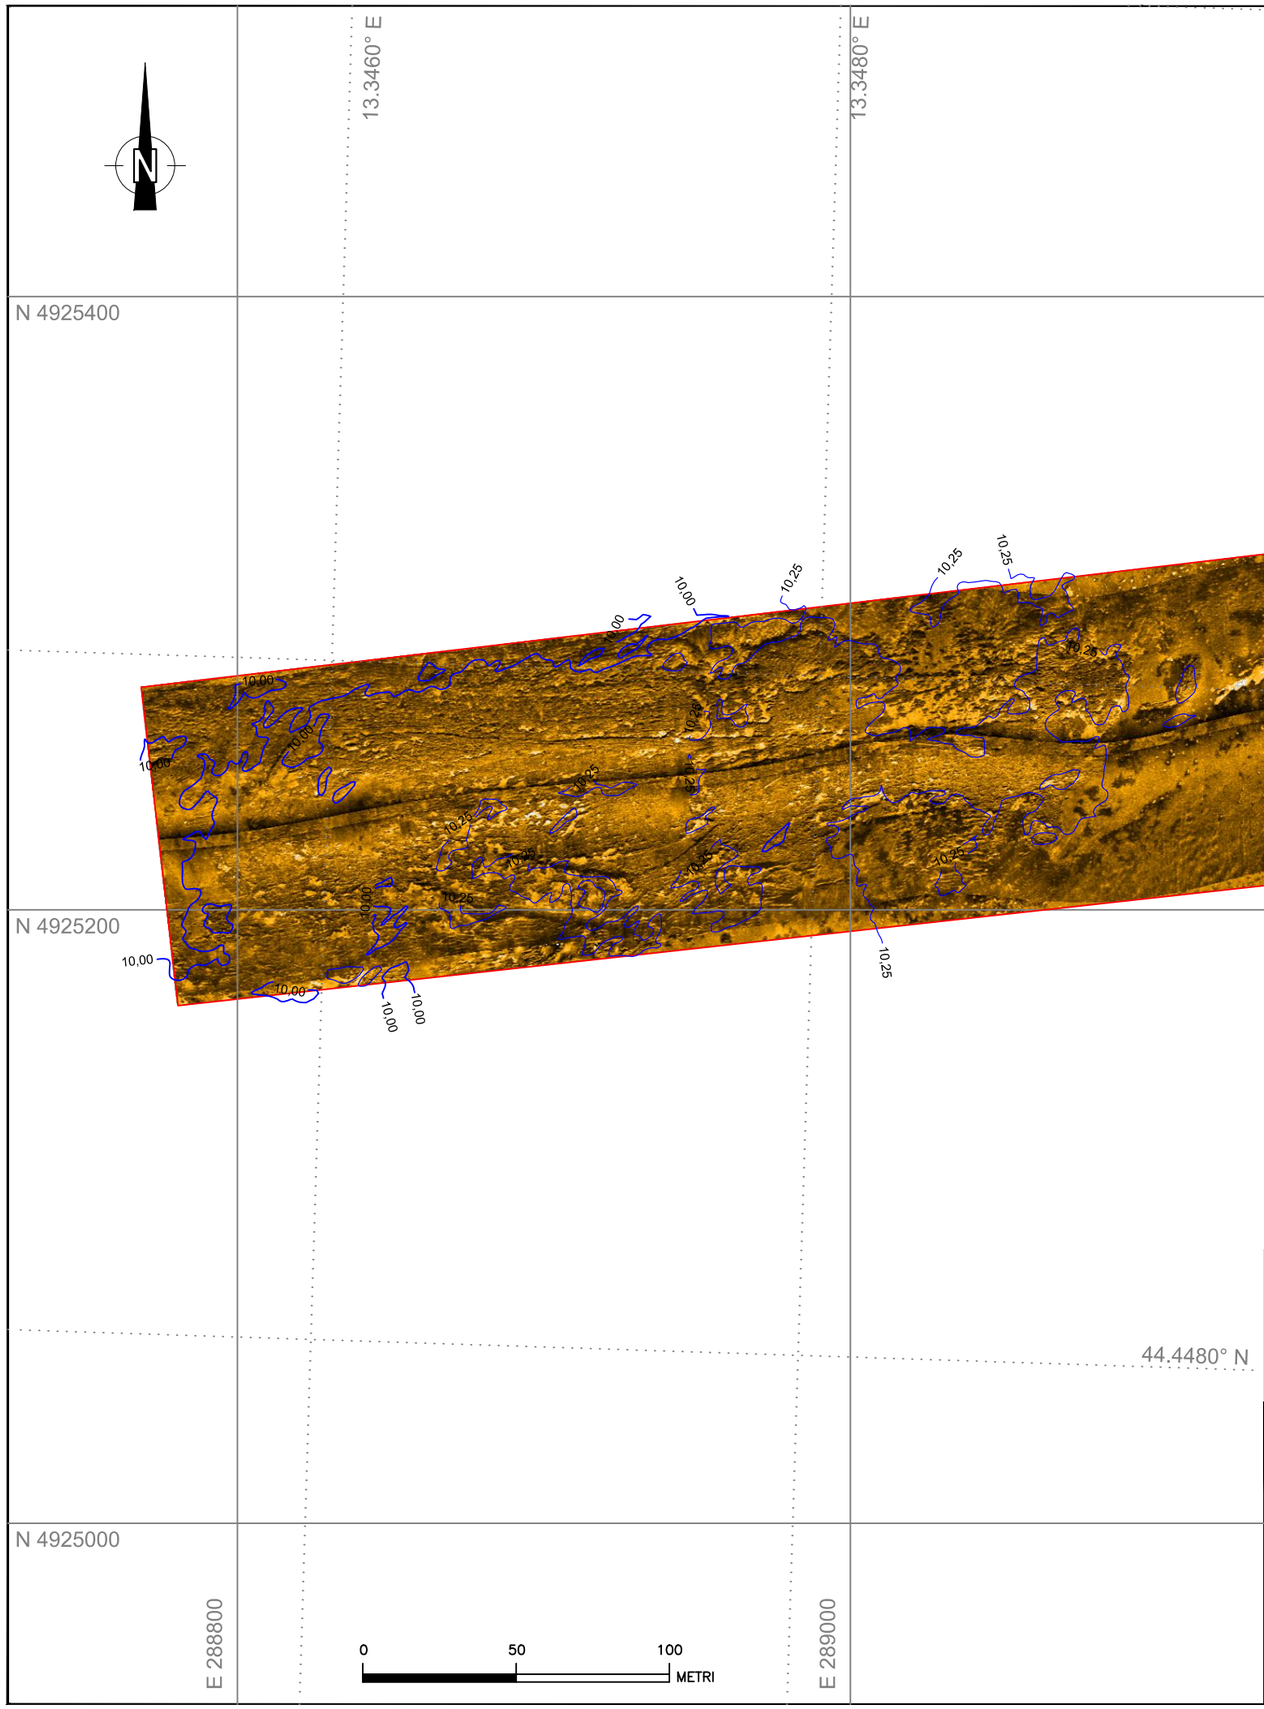

PARAMETRI GEODETICI ALL'INTERNO DELL'AREA DI PROGETTO

Parametri	Valore
Sferoide	World Geodetic System 1984
Semiasse Maggiore	6378137.0000
Semiasse Minore	6356752.3142
(1/f) - Flattening Inverso	298.257223563
Datum	WGS84
Proiezione	UTM ZN 33N
Meridiano Centrale	15° E
Origine alla Latitudine	0° N
Falso Est	500 000 m
Falso Nord	0 m
Fattore di Scala	0.9996
EPSG Code	EPSG_32633

KEY MAP

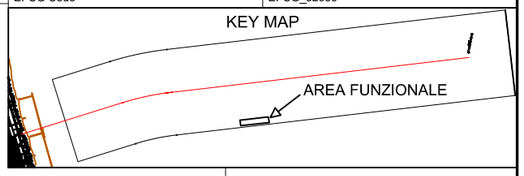

REV.	DATA	CARTA MOSAICO AREA FUNZIONALE	ELABORATO	VERIFICATO	APPROVATO
2	31/03/2025	EMISSIONE PER AS-BUILT	D. Bonazza	A. Dellacasa	M. Zaquini
1	01/10/2024	EMISSIONE FINALE	D. Bonazza	A. Dellacasa	M. Zaquini
0	26/03/2024	EMISSIONE FINALE	D. Bonazza	A. Dellacasa	M. Zaquini
A	28/02/2024	EMISSIONE PER APPROVAZIONE	D. Bonazza	A. Dellacasa	M. Zaquini

SUBCONTRACTOR: DRAFINSUB

PROGETTISTA: SAIPEM, ROSETTI MARINO, MICOPERI

COMMESSA	CODICE TECNICO
NQR22199/L02	2109/A

NO.CLIENTE: NQR22199-L02-0001-SB-B-06614

NO.APPALTATORE: 022960-DR-OF-SR-E-06614

NO.VENDOR:

CARTA MOSAICO AREA FUNZIONALE

EMERGENZA GAS
INCREMENTO DI CAPACITÀ DI RIGASSIFICAZIONE (DL 17.05.2022 , N. 50)
FSRU RAVENNA E COLLEGAMENTO ALLA RETE NAZIONALE GASDOTTI

NO.FOGLI: 1 DI 1 — REVISIONE 1

SCALA 1:2000

DOCUMENTO DI PROPRIETA' Snam Rete Gas. LA SOCIETA' TUTELERA' I PROPRI DIRITTI IN SEDE CIVILE E PENALE A TERMINI DI LEGGE.